


As-built rioleringsplan (1/2)	Eengezinswoning
Plan nr.	
Schaal: 1/100	Kad:

VERDIEPING

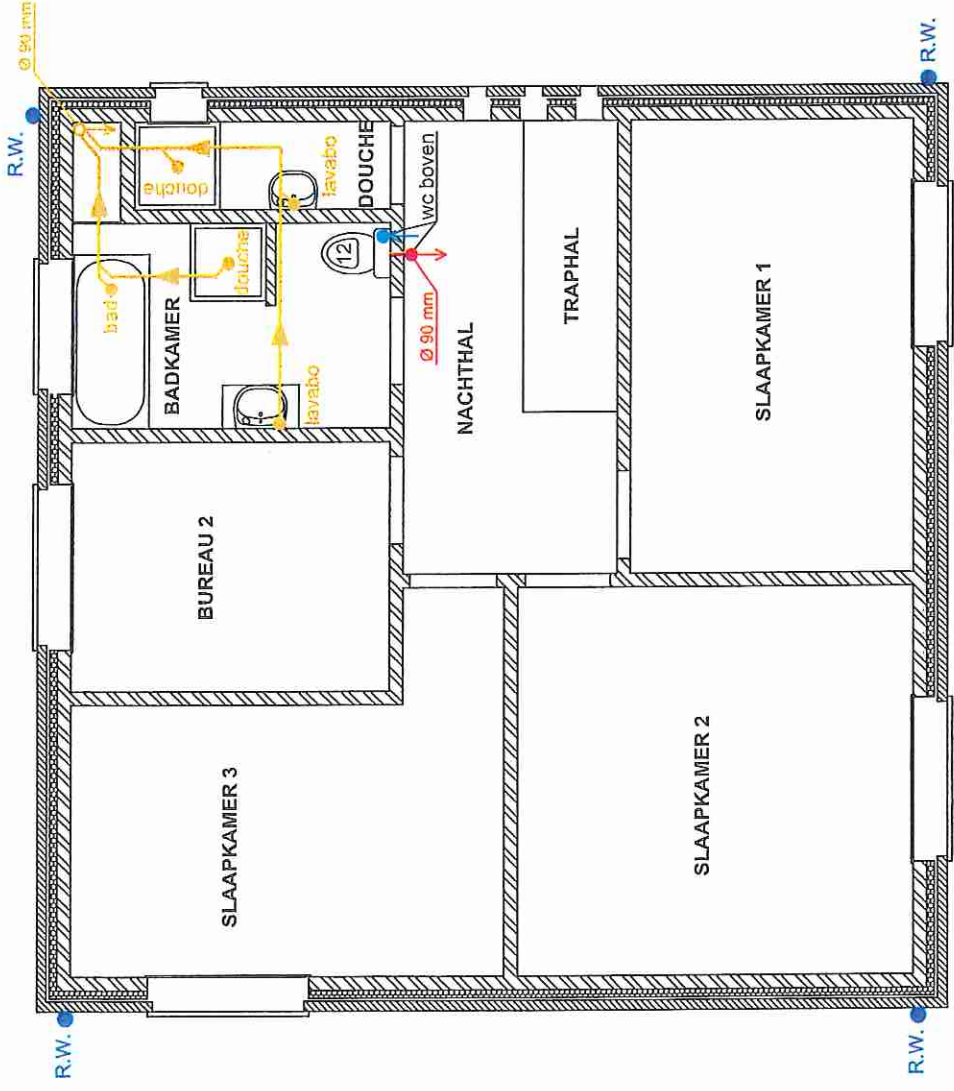

alle afvoeren Ø 50 mm
tenzij anders vermeld

- afvoerleiding regenwater
- afvoerleiding grijs water
- afvoerleiding zwart water
- toevoerleiding regenwater
- afvoerpunt regenwater
- afvoerpunt grijs water
- afvoerpunt zwart water
- afvoerpunt regenwater

totale horizontale dakoppervlakte:
175,71 m²
totale overige verharde
oppervlakte: 89,72 m²

As-built rioleringsplan (2/2)	Eengezinswoning
Plan nr.	
Schaal: 1/75	Kad: